Laumeier II

3636 SOUTH GEYER ROAD / SUNSET HILLS, MO 63127

CUSHMAN & WAKEFIELD
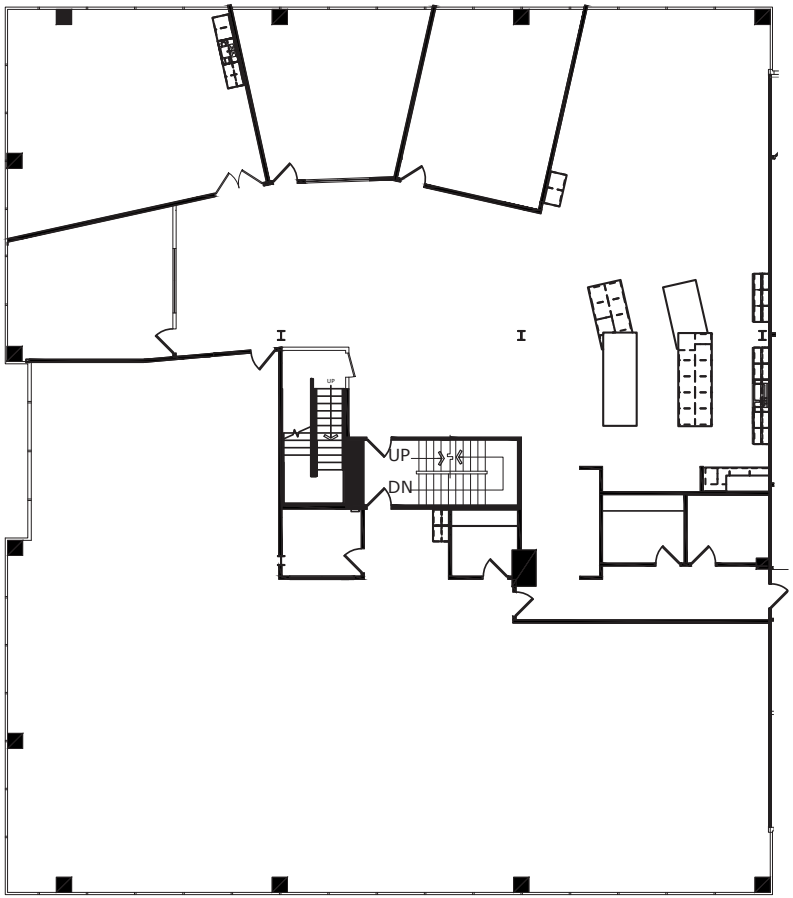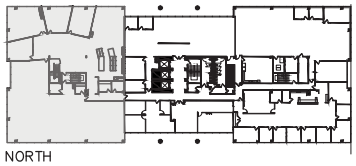
Suite 350
11,737 RSF